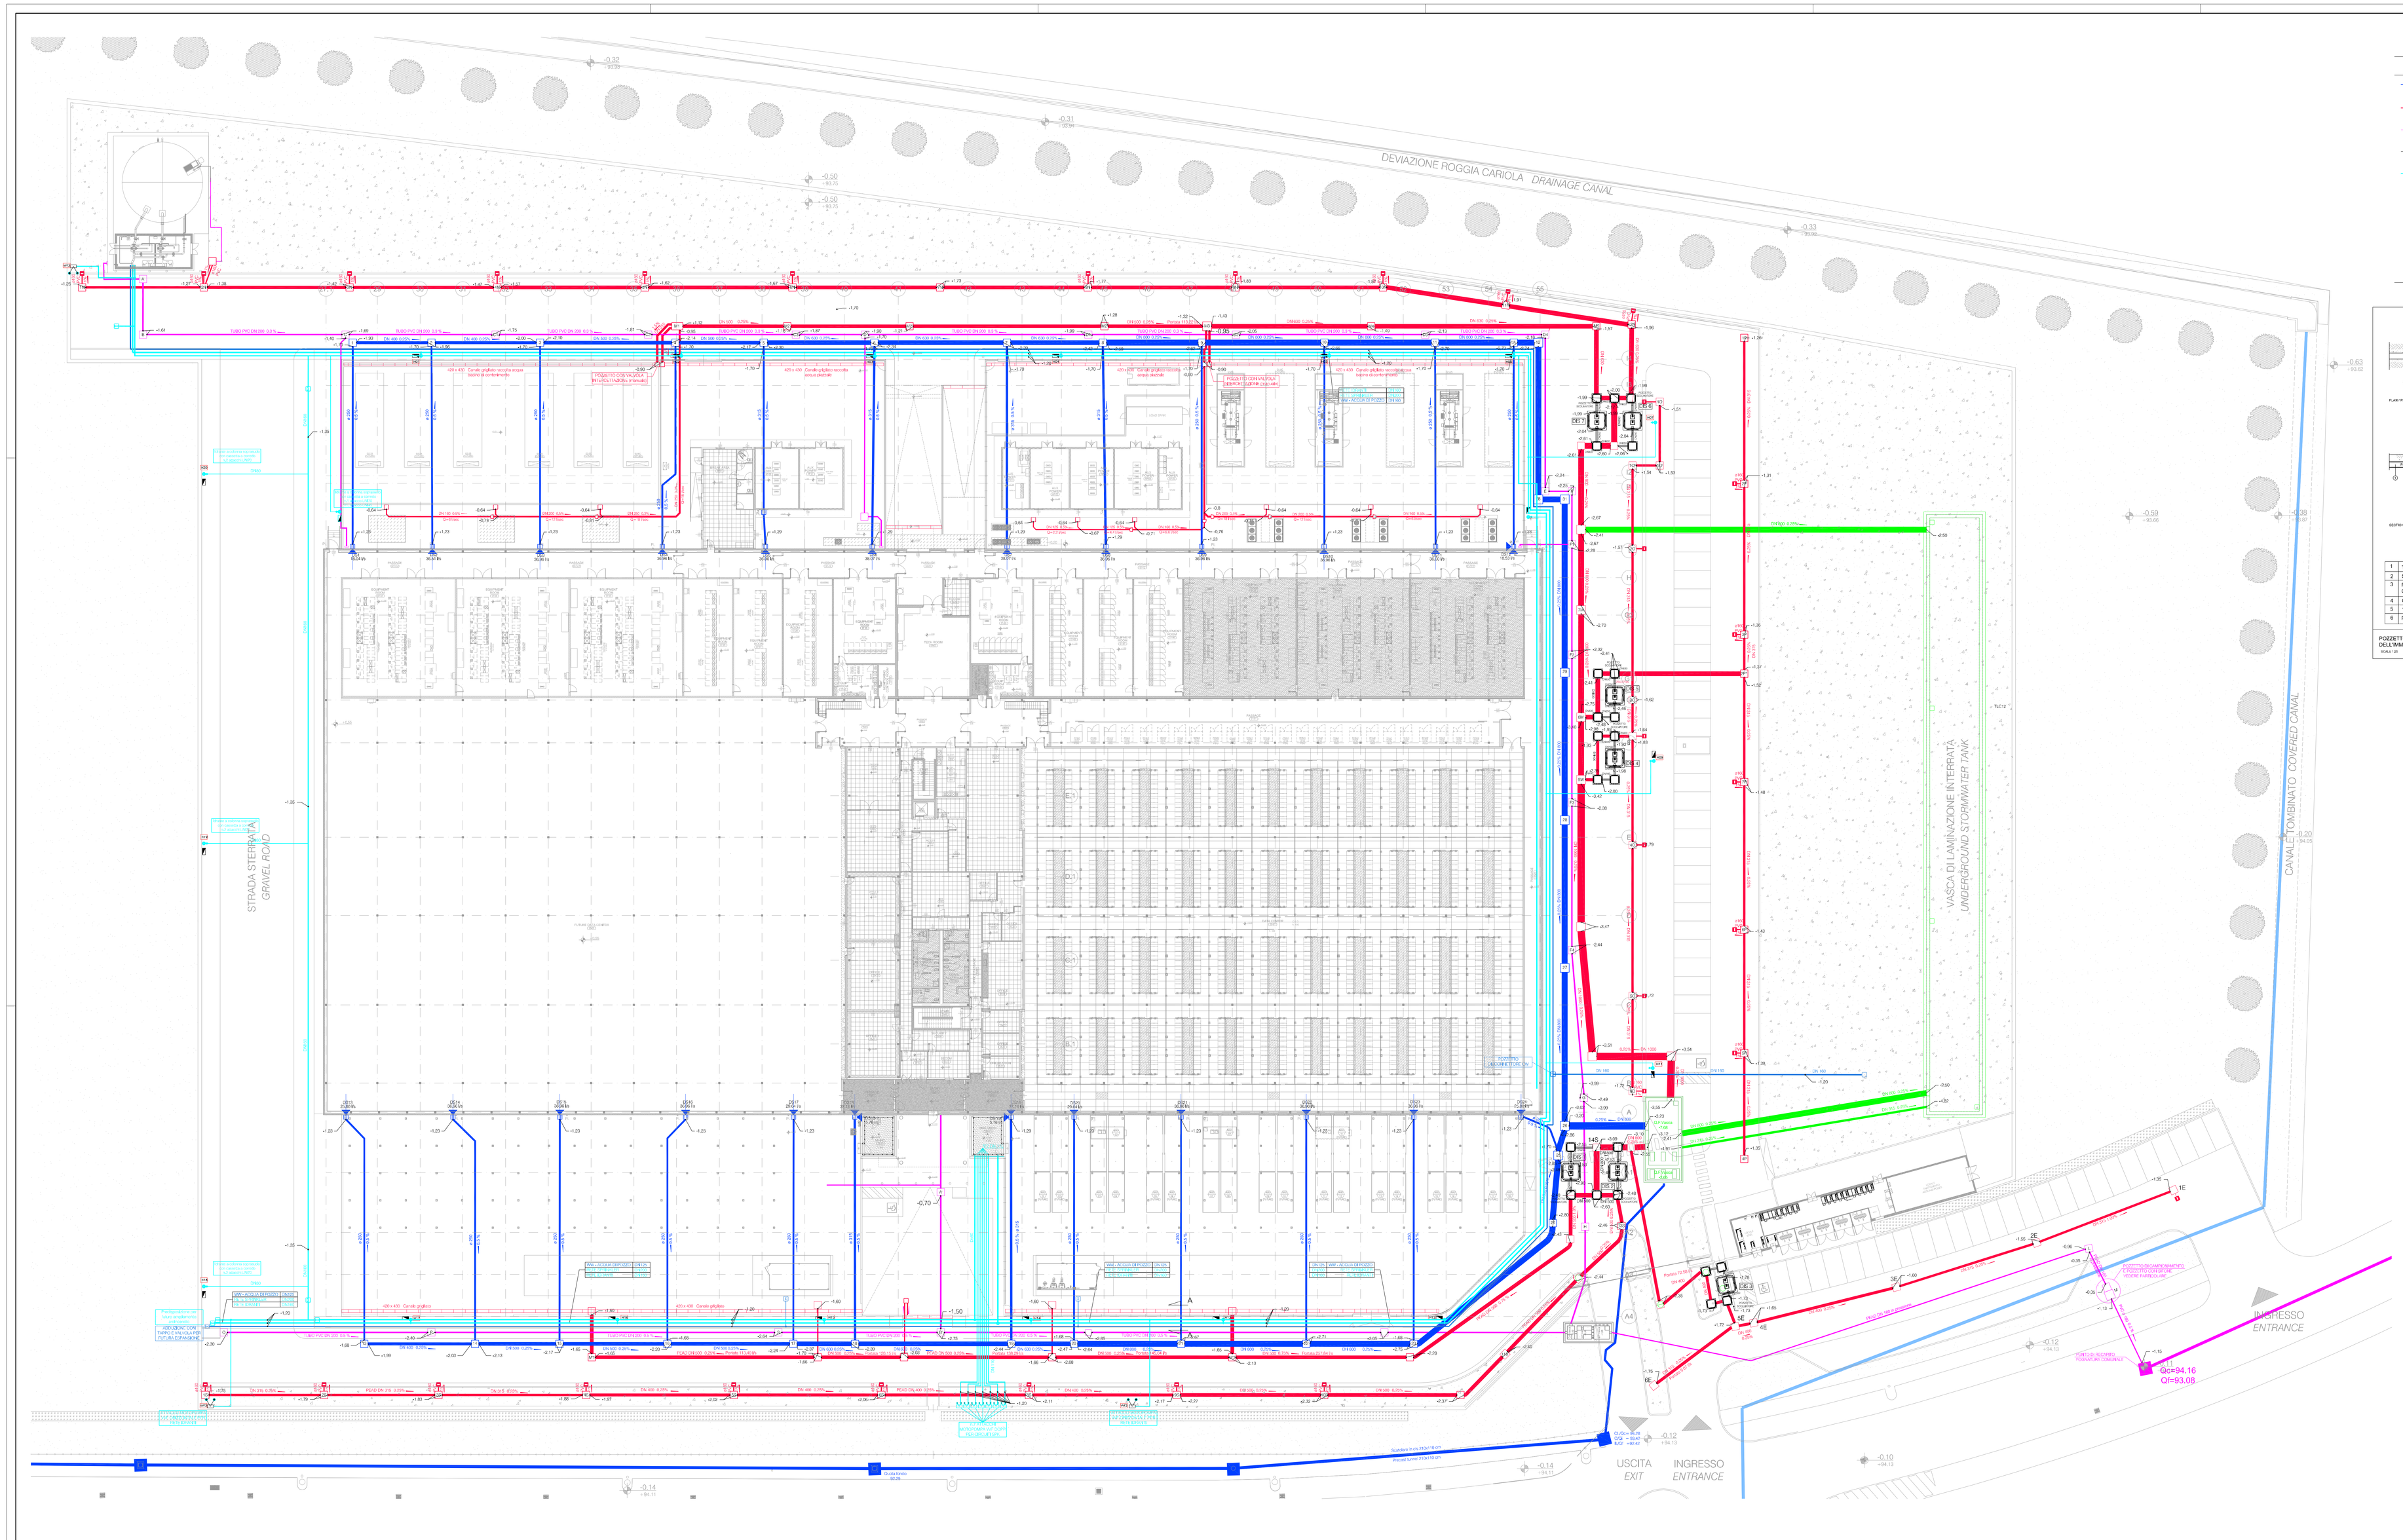

LEGENDA

- RACCOLTA ACQUE DA PLUVIALI (TUBAZIONI IN PEAd)
- RACCOLTA ACQUE DA STRADE E PIAZZALI (TUBAZIONI IN PEAd)
- RACCOLTA ACQUE NERE
- CONNESSIONI VASCA DI LAMINAZIONE
- RETE IDRANTI / SPRINKLER
- POZZETTO DI ISPEZIONE COME DA DETTAGLIO
- DISOLEATORE
- CADITOIA COME DA DETTAGLIO
- POZZETTO PLUVIALE COME DA DETTAGLIO

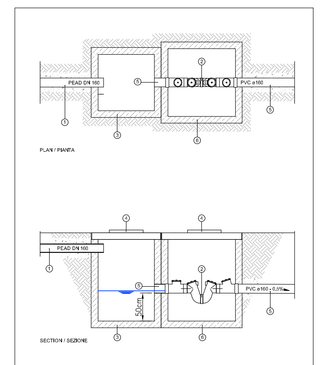

1	TUBO IN PEAD - mm 160
2	SIFONE IN PVC - mm 160
3	POZZETTO PREFABBRICATO IN CLS 100x100 cm: DI CAMPIONAMENTO
4	CHIUSINO GHISA SFEROIDALE D400
5	TUBO PVC e 160
6	POZZETTO PREFABBRICATO IN CLS 120X120 cm

POZZETTO CAMPIONAMENTO E POZZETTO TIPO FIRENZE A MONTE DELL'IMMISSIONE IN FOGNATURA COMUNALE
(Infos / Info)

N°	Data	Revisione
1	29/02/16	Revisione generale
2	15/11/16	As Built
3		
4		
5		
6		

Supermap Italia s.r.l.
Amministratore Delegato
Via Cardinaloso Rinnovato 8
Frazione Villanova Marchesi
Palloro LA

M&E COSTRUCTION DESIGN:
Pro-Tec Engineering

Via Ferrara, 4/1 - 20100 Milano
Tel. +39.02.49497840
Fax. +39.02.49497845
info@pro-tec.net
www.pro-tec.net

GENERAL CONTRACTOR:
RIZZANI DE ECCHER

Rizzani De Eccher S.p.A.
Piazza dei 4 Caduti F.lli A. E Frederico Gagliardi,
Via Burlo, 26, 33035 Cividale (Ud)

INSTALLATORE IMPIANTISTICO / M&E CONSTRUCTION:
ALPIQ

Alpiq Ecos Italia S.p.A.
Unità operativa di Milano
Via Lombardia 22 - 20143 Milano
Tel. +39 02 30 30 40, Fax +39 02 30 31 04
Codice fiscale e P.IVA 01.157.010.161
Internet: www.alpiqecos.it

PROGETTAZIONE/DESIGN DEVELOPMENT:
L22

Lombardia22 srl
Via Lombardia 22 20143 Milano, Italia
T. +39 02 36 59 62 00 F. +39 02 83 20 13 97
info@lombardia22.it
Sede legale: Via Lombardia 22 20143 Milano, Italia
Capitale sociale € 100.000 i.v. C.F./P.Iva: 02355600964
Cod. A. 1027006

Sistema di gestione qualità conforme alla UNI EN ISO 9001:2008 Certificato n. Nr. 100.9201-dip CH Italia

PROGETTO/PROJECT:
Supermap Italy
Polo Industriale S.P. 40 - Comune di Solaro (Mi)

PROGETTISTA/DESIGNER:
Lombardia22 s.r.l.
Ing. Paolo Facchetti Architetto Dott. Agr. Ingegneri di Società N°2084
Via Lombardia 22 - Milano - Tel. 02.3659.6200

OGGETTO/OBJECT:
Progetto esecutivo
Detailed design

TITOLO/DESCRIPTION:
PLANIMETRIA INFRASTRUTTURE
ESTERNE IMPIANTI MECCANICI
OVERALL SITE PLAN
MECHANICAL INFRASTRUCTURE

DISEGNATO DA: DRAWN BY: PROTEC	CONTR. DA CHECKED BY: PF
DATA/DATE: 08/02/2016	SCALA/SCALE: 1:250

NOME FILE/FILE NAME:
C-10-X00.08 AS

COMMESSA/JOB:	FORMATO/SHEET:
296	A0

TAVOLA/DRAWING:
C-10-X00.08

DATA REV:	REV:
15/11/2016	02

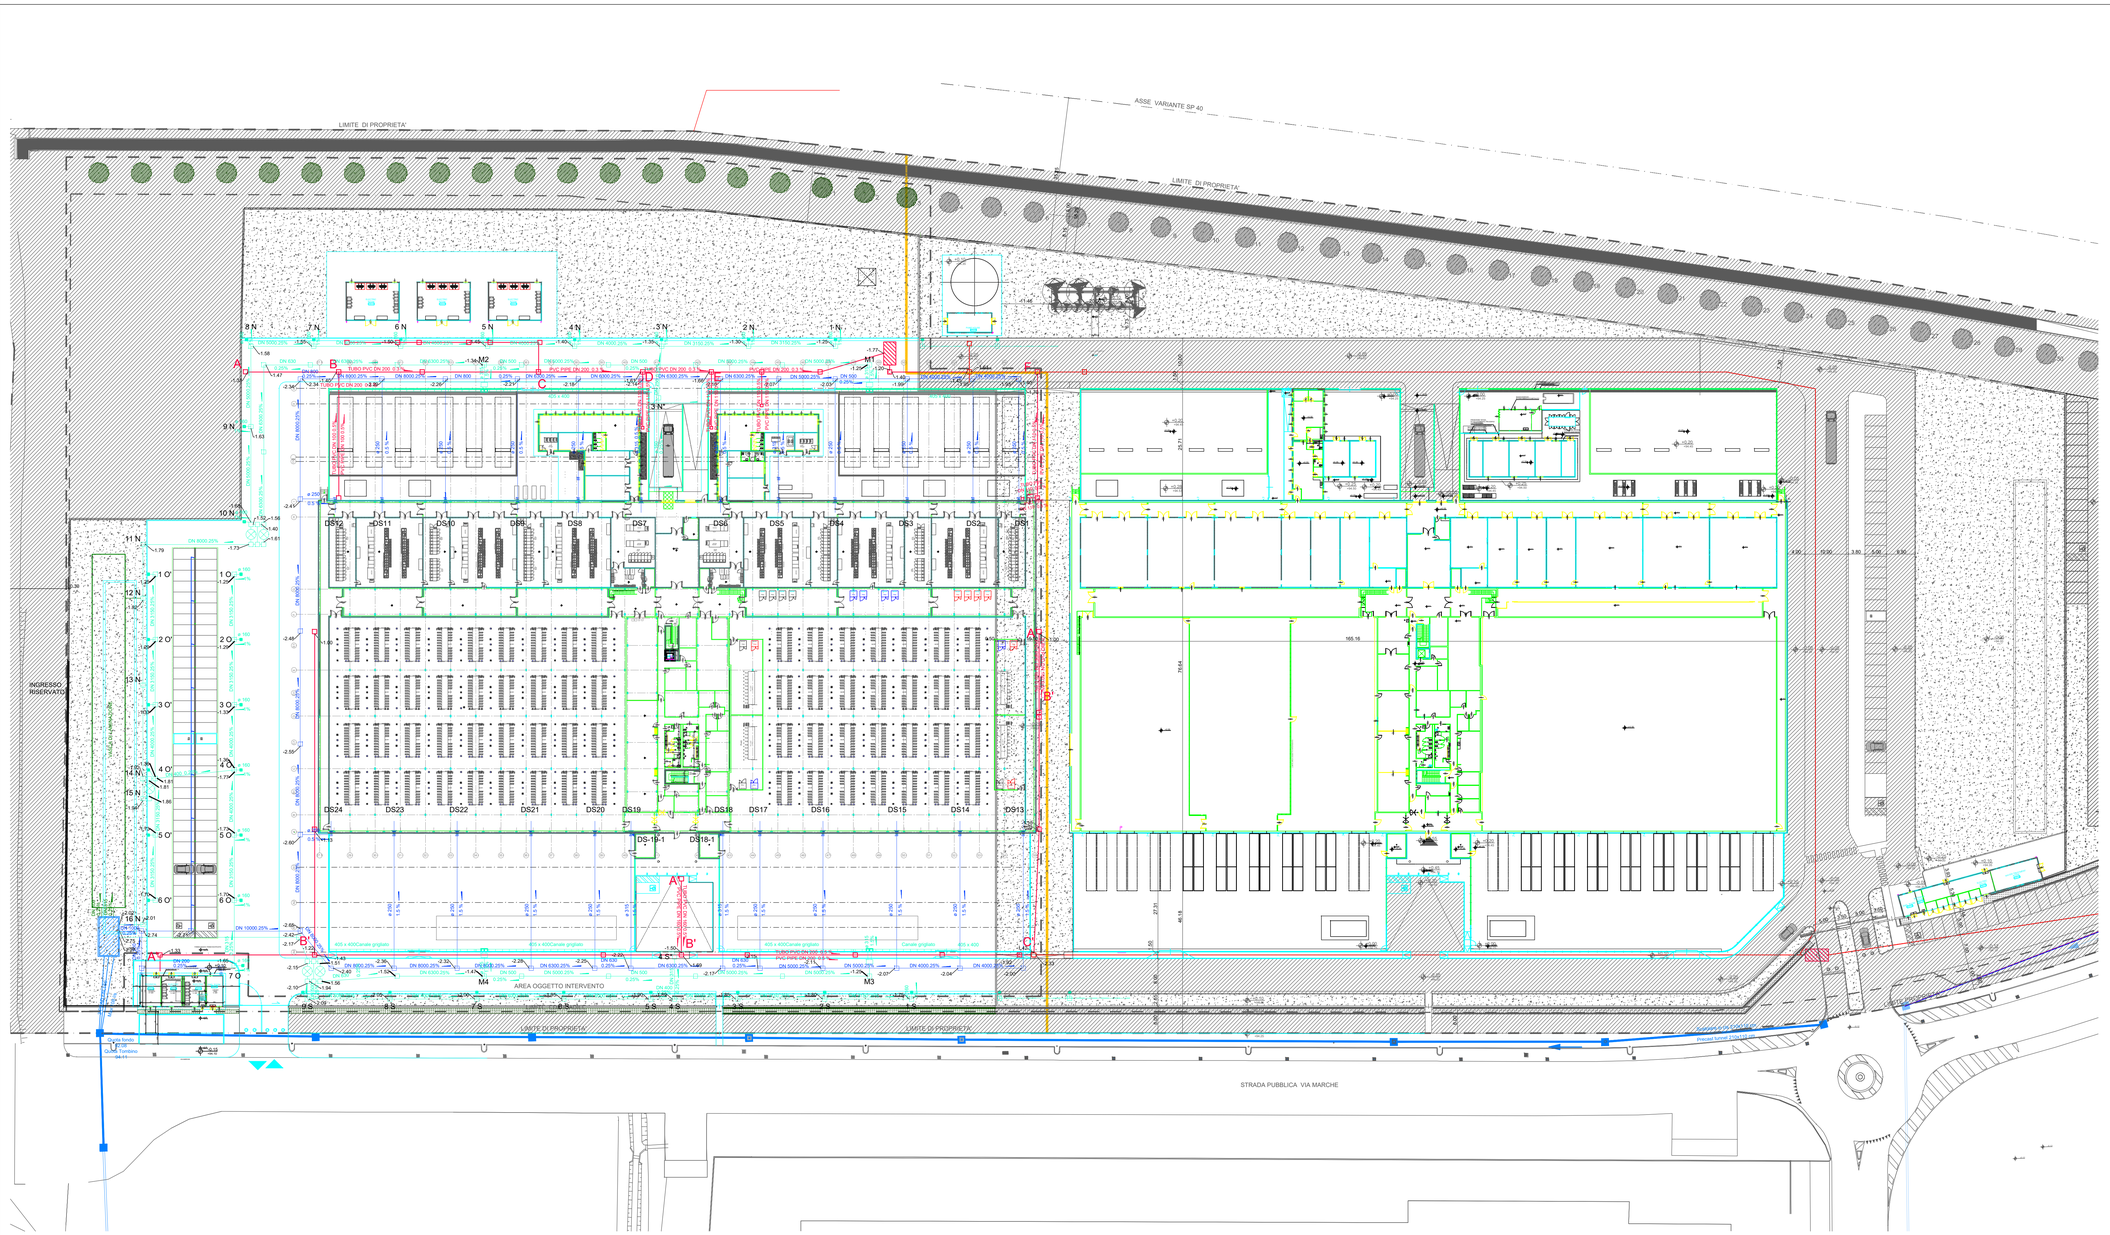

LEGENDA

RETI PUBBLICHE

- FOGNATURA NERA
- FOGNATURA ACQUE METEORICHE
- ROGGIA CARIOLA
- ROGGIA CARIOLA TOMBINATA
- POZZETTO FOGNATURA NERA
- POZZETTO FOGNATURA BIANCA
- POZZETTO ROGGIA CARIOLA

RETI PRIVATE

- FOGNATURA NERA DI PROGETTO
- FOGNATURA NERA ESISTENTE
- RACCOLTA ACQUE PIAZZALI
- RACCOLTA ACQUE PIAZZALI ESISTENTE
- RACCOLTA PLUVIALI
- POZZETTO FOGNATURA NERA ESISTENTE
- POZZETTO FOGNATURA NERA
- POZZETTO DI CAMPIONAMENTO FOGNATURA NERA
- POZZETTO ACQUE BIANCHE
- SEPARATORE OLIO/CARBURANTE
- STAZIONE SOLLEVAMENTO
- VASCA ACCUMULO STAZIONE SOLLEVAMENTO

GENERAL NOTES:
- DO NOT SCALE DRAWINGS.
- ANY REPRODUCTION, USE OR MODIFICATION OF THE PROJECT IS STRICTLY FORBIDDEN UNLESS AUTHORIZED BY THE DESIGNER.
- THE PROJECT IS DRAFTED IN ITALIAN AND WITH THE INTERNATIONAL SYSTEM OF UNITS. OTHER LANGUAGES OR UNITS ARE USED AS REFERENCE ONLY.

NOTE GENERALI:
- NON SCALARE I DISEGNI.
- QUALSIASI RIPRODUZIONE, USO O MODIFICA DEL PROGETTO E DEI DISEGNI E' STRETTAMENTE VIETATA A MENO DI AUTORIZZAZIONE DA PARTE DEL PROGETTISTA.
- IL PROGETTO E' REDATTO IN ITALIANO E CON LE UNITA' DI MISURA DEL SISTEMA INTERNAZIONALE. ALTRE LINGUE O UNITA' DI MISURA SONO USATE SOLO A SCOPO DI RIFERIMENTO.

REV	DATA / DATE:	DESCRIZIONE / DESCRIPTION:	IL RICHIEDENTE	IL PROGETTISTA

L22 è una divisione di:
Lombardini22 S.p.A.
Via Lombardini 22 20143 Milano, Italia
T +39 02 36 59 52 00 F +39 02 83 20 13 97
info@l22.it www.l22.it

Capitale sociale Euro 100 000 i.v.
C.F./P.IVA: 05505600964 R.E.A. 1827099

Sistema di gestione qualità conforme alla UNI EN ISO 9001:2008 - Certificato Nr. 50 100 8319 da TÜV Italia

COMMITTENTE / CLIENT:
STACK EMEA ITALY Srl
via del Bosco Rinnovato 6 - U7 - 20057 Assago (MI) Frazione: Milanofiori
+39 0239447901

PROGETTO / PROJECT:
MIL01 Siziano - Data Center - via Marche 8, 27010, Siziano (PV), Italia

PROGETTISTA / DESIGNER:
L22 - Ing. Roberto Cereda - Iscritto all'Ordine degli Ingegneri di Brescia n° A2609
Lombardini22 S.p.A., Via Lombardini 22, 20143 Milano, Italia, ufficio.tecnico@l22.it

OGGETTO / OBJECT:
Autorizzazione Integrata Ambientale - ai sensi dell'art. 29 - ter del D.lgs. 152/2006

TITOLO / DESCRIPTION:
STATO DI PROGETTO
Planimetria rete fognaria

DISEGNATO DA: DRAWN BY:	CONTROLLATO DA: CHECKED BY:	DATA/ DATE:	SCALA / SCALE:	DATA REV.:
	PCU	12/01/2026	1:500	

FORMAT:	NOME FILE / FILE NAME:	COMMESSA / JOB:	TAVOLA / DRAWING:	REV.:
A0		3719	AC-003	-

© Lombardini22 S.p.A. ES DT (rev.:)(L663/41 Art.2575)